




LEGENDE

- Ruhebank
- Verkehrsschild
- Denkmal
- Festpunkte
- Punkt mit Höhenangabe
- Kanaldeckel
- Einlauf
- Schacht, eckig
- Schacht, rund
- Klinker-Pflaster
- Abfallimer
- Laterne / Friedhofsbeleuchtung
- Stromkasten
- Baumnr. (Bezug auf Tabelle)
- Rasen
- Klinkereinfassung 20cm breit
- Treppenfleil mit Anzahl der Stufen
- Flurstücksgrenze
- Wegerand, Befestigungsgrenze
- Eingang / Einfahrt mit Höhe
- Wasserstelle
- Mauer mit Höhe der Ober-Unterkante
- Zaun
- Laubbbaum Stammdurchmesser Ø < 20cm
- Laubbbaum Stammdurchmesser Ø > 20cm mit Angabe von Baumart, -höhe und Stammumfang in 1m Höhe
- große Bäume, Koniferen, Eiben
- Nadelbäume
- Buschwerk
- Grünstreifen
- Strauch mit Bezeichnung (nicht vermessen)
- Baum mit Baumnummer (nicht vermessen)

Angaben zum Baum				Skizzen				Empfehlungen				Anmerkungen			

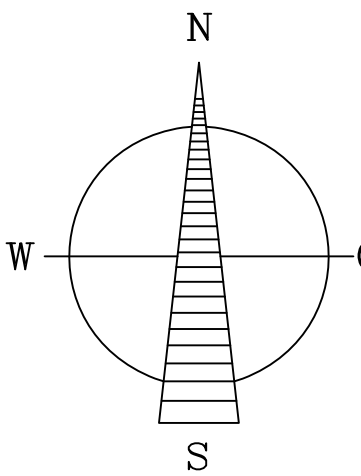

Gemarkung Nackenheim

Flur 1

Flurstücke 157, 158 u.a.

Die Vermessung wurde an das Landeskoordinaten-System angeschlossen.

Die Höhenangaben beziehen sich auf NN (SAPOS GPS)

Aufmaß vom 26.04. bis 02.05.2011, Kfz Nr. 10.05.2011 Kfz

Geschäft am 10.05.2011 bis 10.05.2011 Kfz

Projekt Nr.: 11/5667

Vermessung durch:

K. S. Vermessung & Bewertung GbR

Dipl.-Ing. (FH) Ronald Kissinger

Dipl.-Ing. (TU) Mathias Sommer

Öffentlich bestellter Vermessungsingenieur

Mehner Straße 19

55294 Bockenheim

Tel. 06135 / 70 41 79

Fax 06135 / 70 41 72

Auftraggeber

ORTSGEMEINDE NACKENHEIM

Carl-Zuckmayer-Platz 1

55299 Nackenheim

Projekt

Friedhof Nackenheim

Bestandsvermessung

Bestandsplan

LAGEPLAN

Bestand mit Luftbild 2004 und Kataster

Gemarkung Nackenheim

Flur 1 Flurstücke 157, 158 u.a.

Dipl. Ing. (FH) Uwe Hock, Huxelstraße 3c, 67580 Worms, Tel. 06241 / 83991-0, Fax. -18

Maßstab 1:250

PLAN-NR. 3

PLAN-GR. DIN A0

Worms, 10.02.2012

Unterschrift

Bestandplan

Logo

Logo